060376

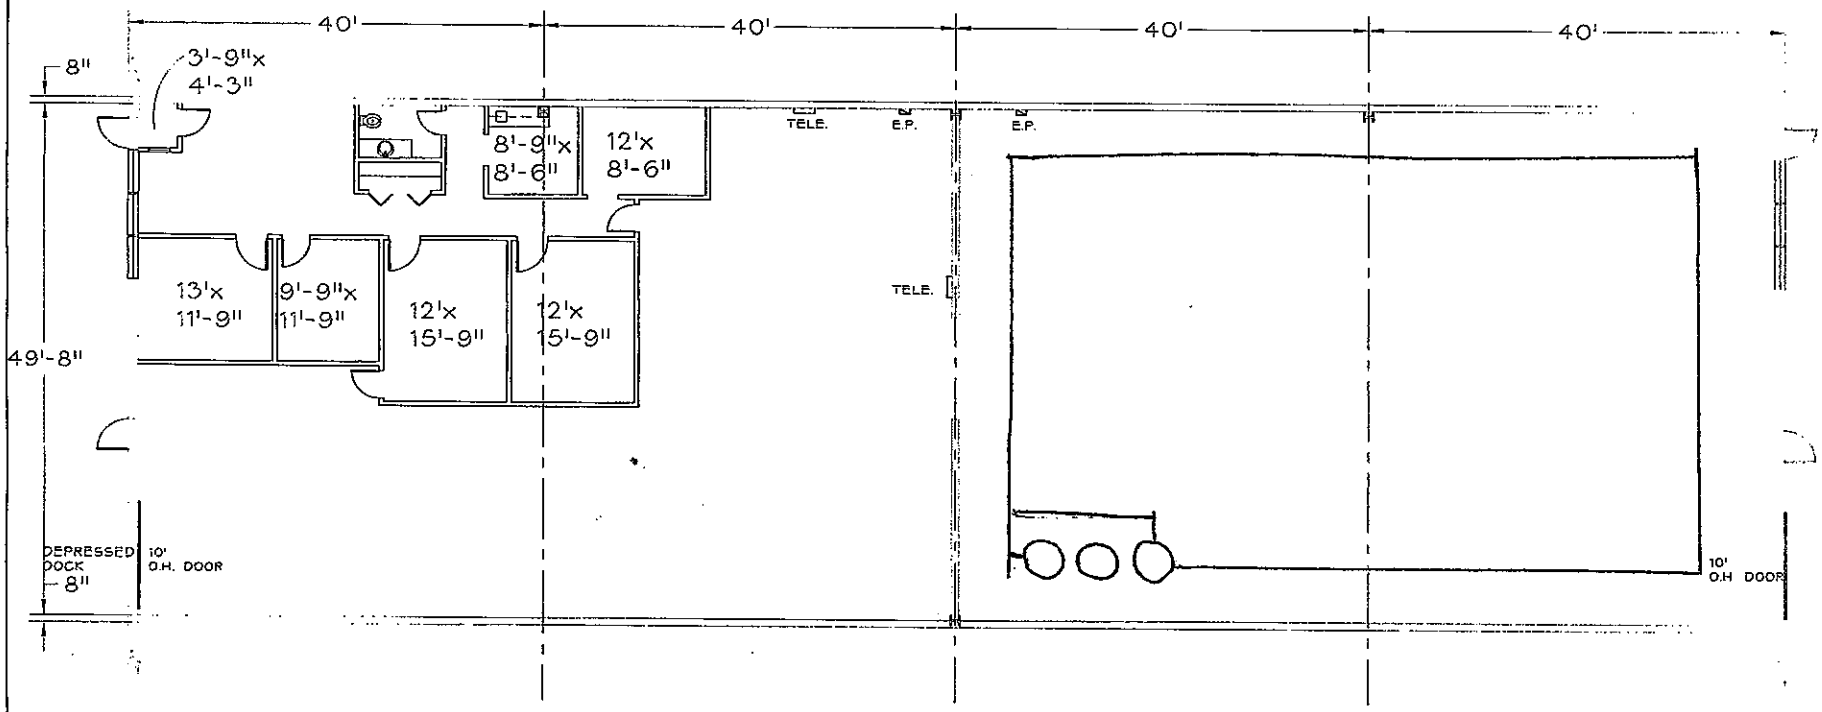

YORKBROOK 151 N AS-BUILT

SCALE: N.T.S

LEGEND:	
OFFICE:	1,405
WAREHOUSE:	6,595
TOTAL RENTABLE S.F.:	8,000
LOADING DOCK	1
D.I.D	1

©KLLM ARCHITECTS, INC. 2000

YORKBROOK 151 N.
151 EISENHOWER LANE NORTH
LOMBARD, ILLINOIS

KLLM ARCHITECTS, INC.
1657 W. CORTLAND STREET
CHICAGO, IL 60622
TEL: (773) 395-8700
FAX: (773) 395-0466
E-MAIL: KLLM@AOL.COM

SHEET NUMBER

AS-1